


# CENTRUM HANDELSHÖGSKOLAN, VIKTORIAGATAN

## Parkering

- Förhyrd p-plats
- Laddplats för elbil
- Serviceplats
- Tillstånd krävs kl 07-17 utöver gäller besöksparkering

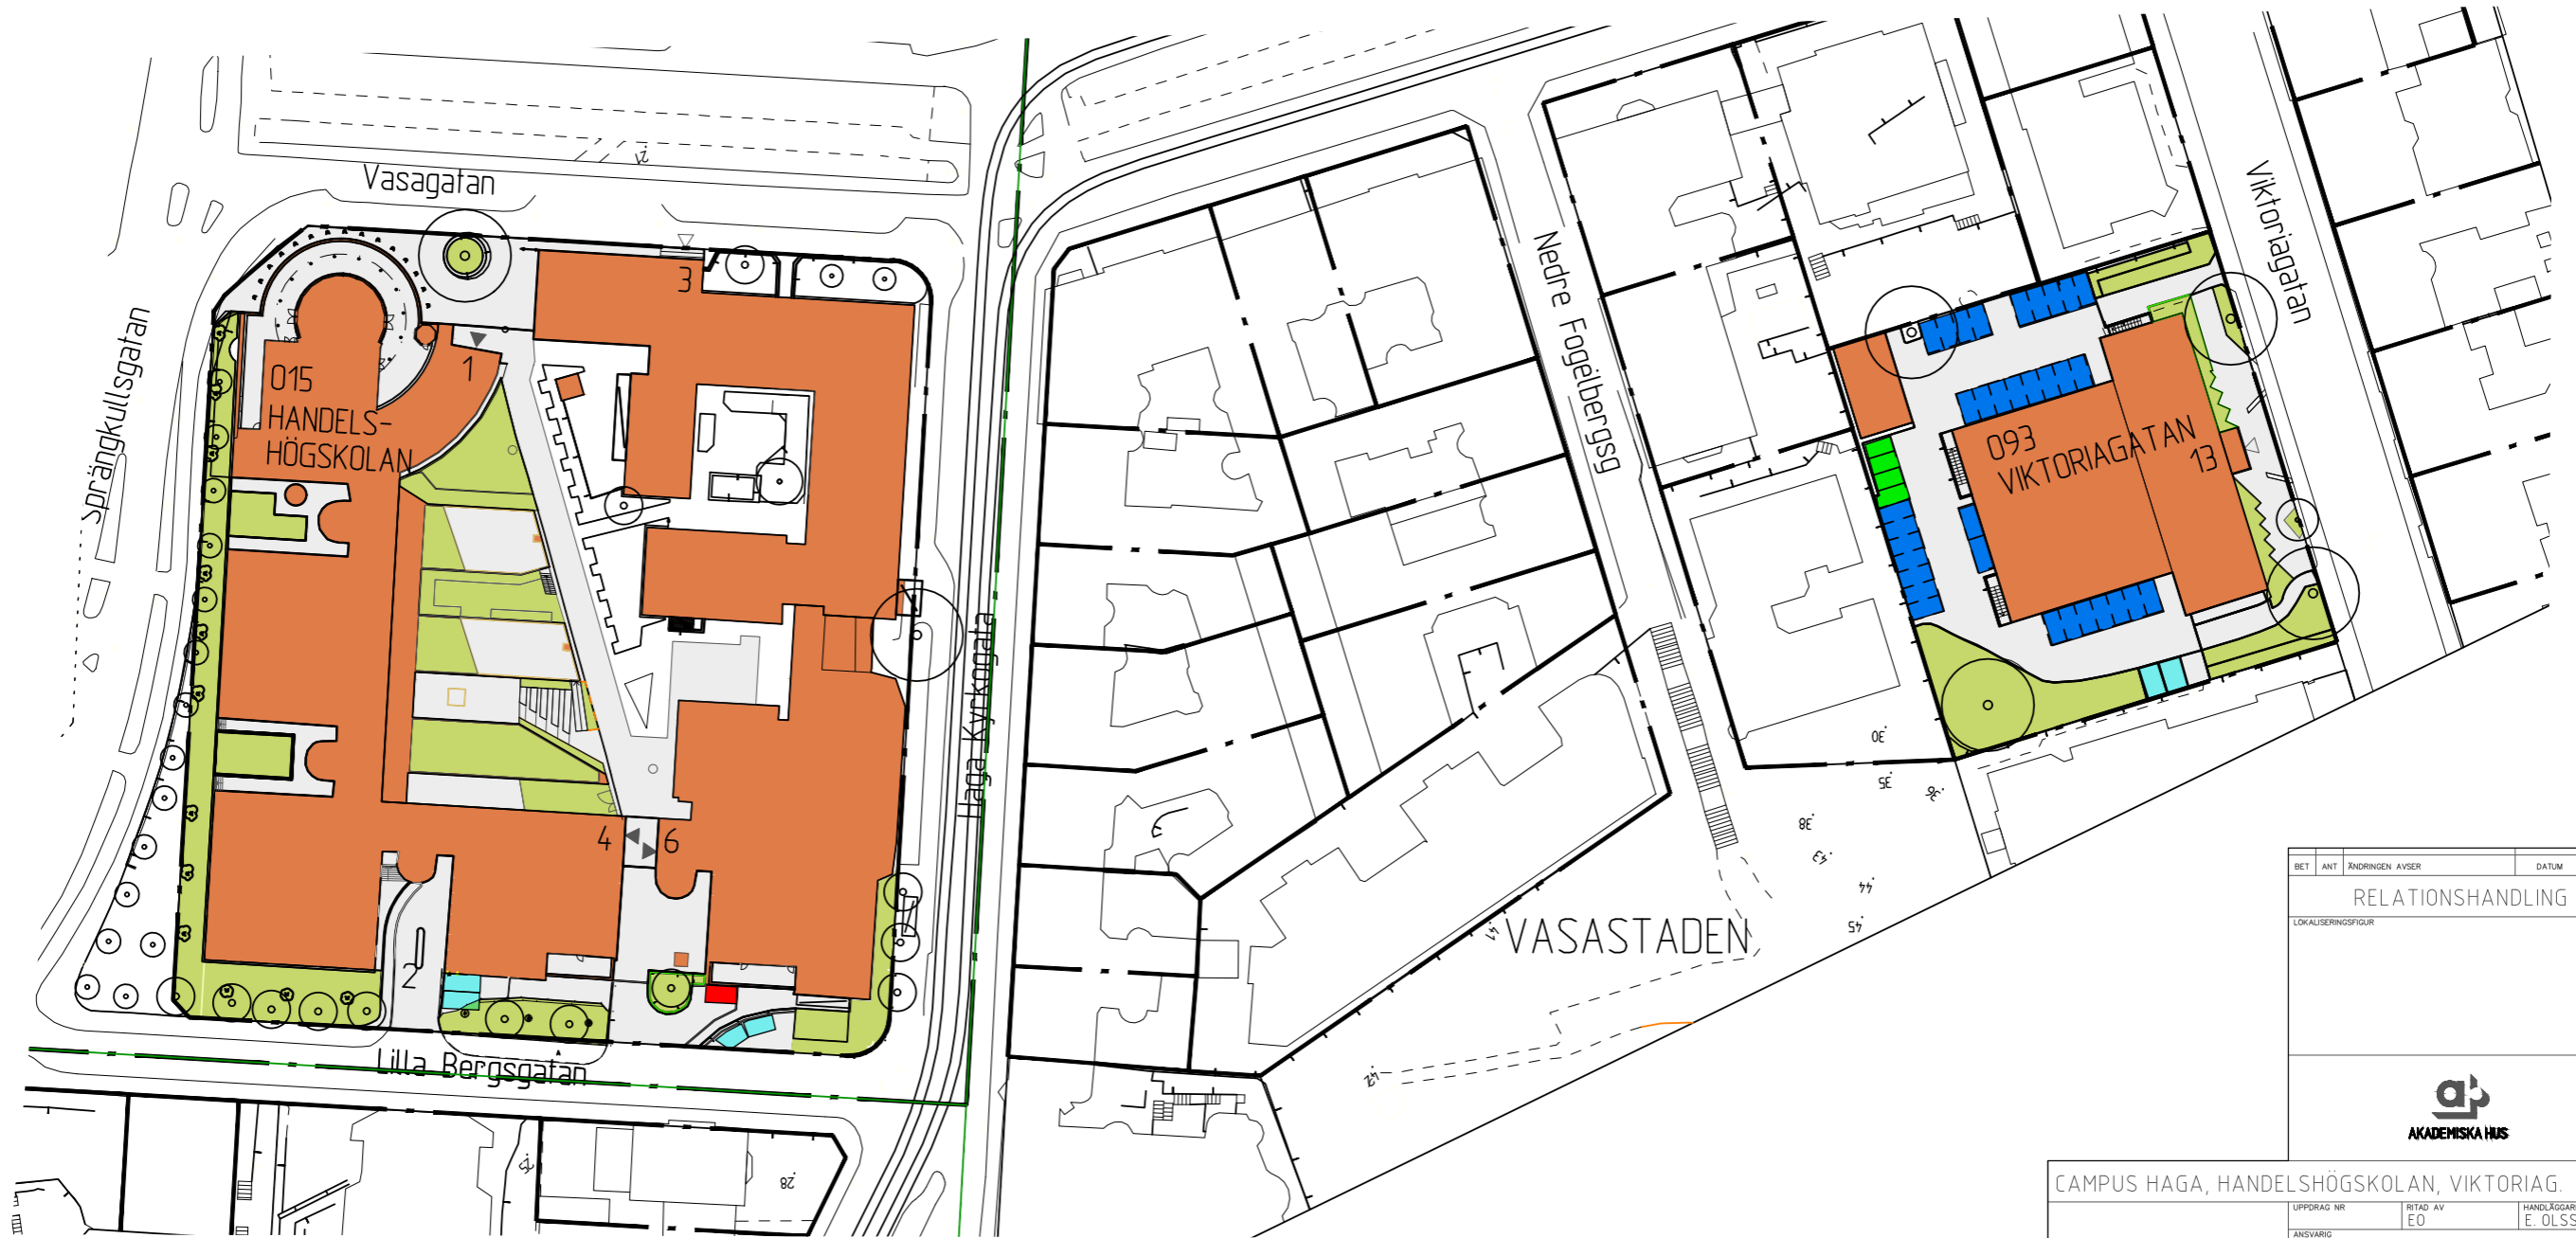

BET	ANT	ÄNDRINGEN AVSER	DATUM	SIGN
RELATIONSHANDLING				
LOKALISERINGSFIGUR				
 <b>AKADEMISKA HUS</b>				

CAMPUS HAGA, HANDELSHÖGSKOLAN, VIKTORIAG.				
AKADEMISKA HUS VÄST AB www.akademiskahus.se	UPPDRAG NR	RITAD AV	HANDLÄGGARE	
		P. NORDQVIST	E. ÖLSSON	
	KONSULT	LANDSKAPSGRUPPEN AB		
	DATUM	2021-01-07		
	ÖVERSIKTSKARTA			
REGISTERFÄSTIGHET HAGA 21:19, 22:1, VASASTA. 12:19				
ANLÄGGNINGENR 00016100, 00009100				
HUSDEL	PLAND	ANSV. PART		
		M		
REGISTERINGSNUMMER	FORMAT	SKALA	NUMMER	BET
	A1	1:1000	M-01-1-01	col