ÄNGGÅRDEN

PARKERING

- Besöksparkering
- Förhyrd P-plats
- Laddplats för elbil
- Serviceplats

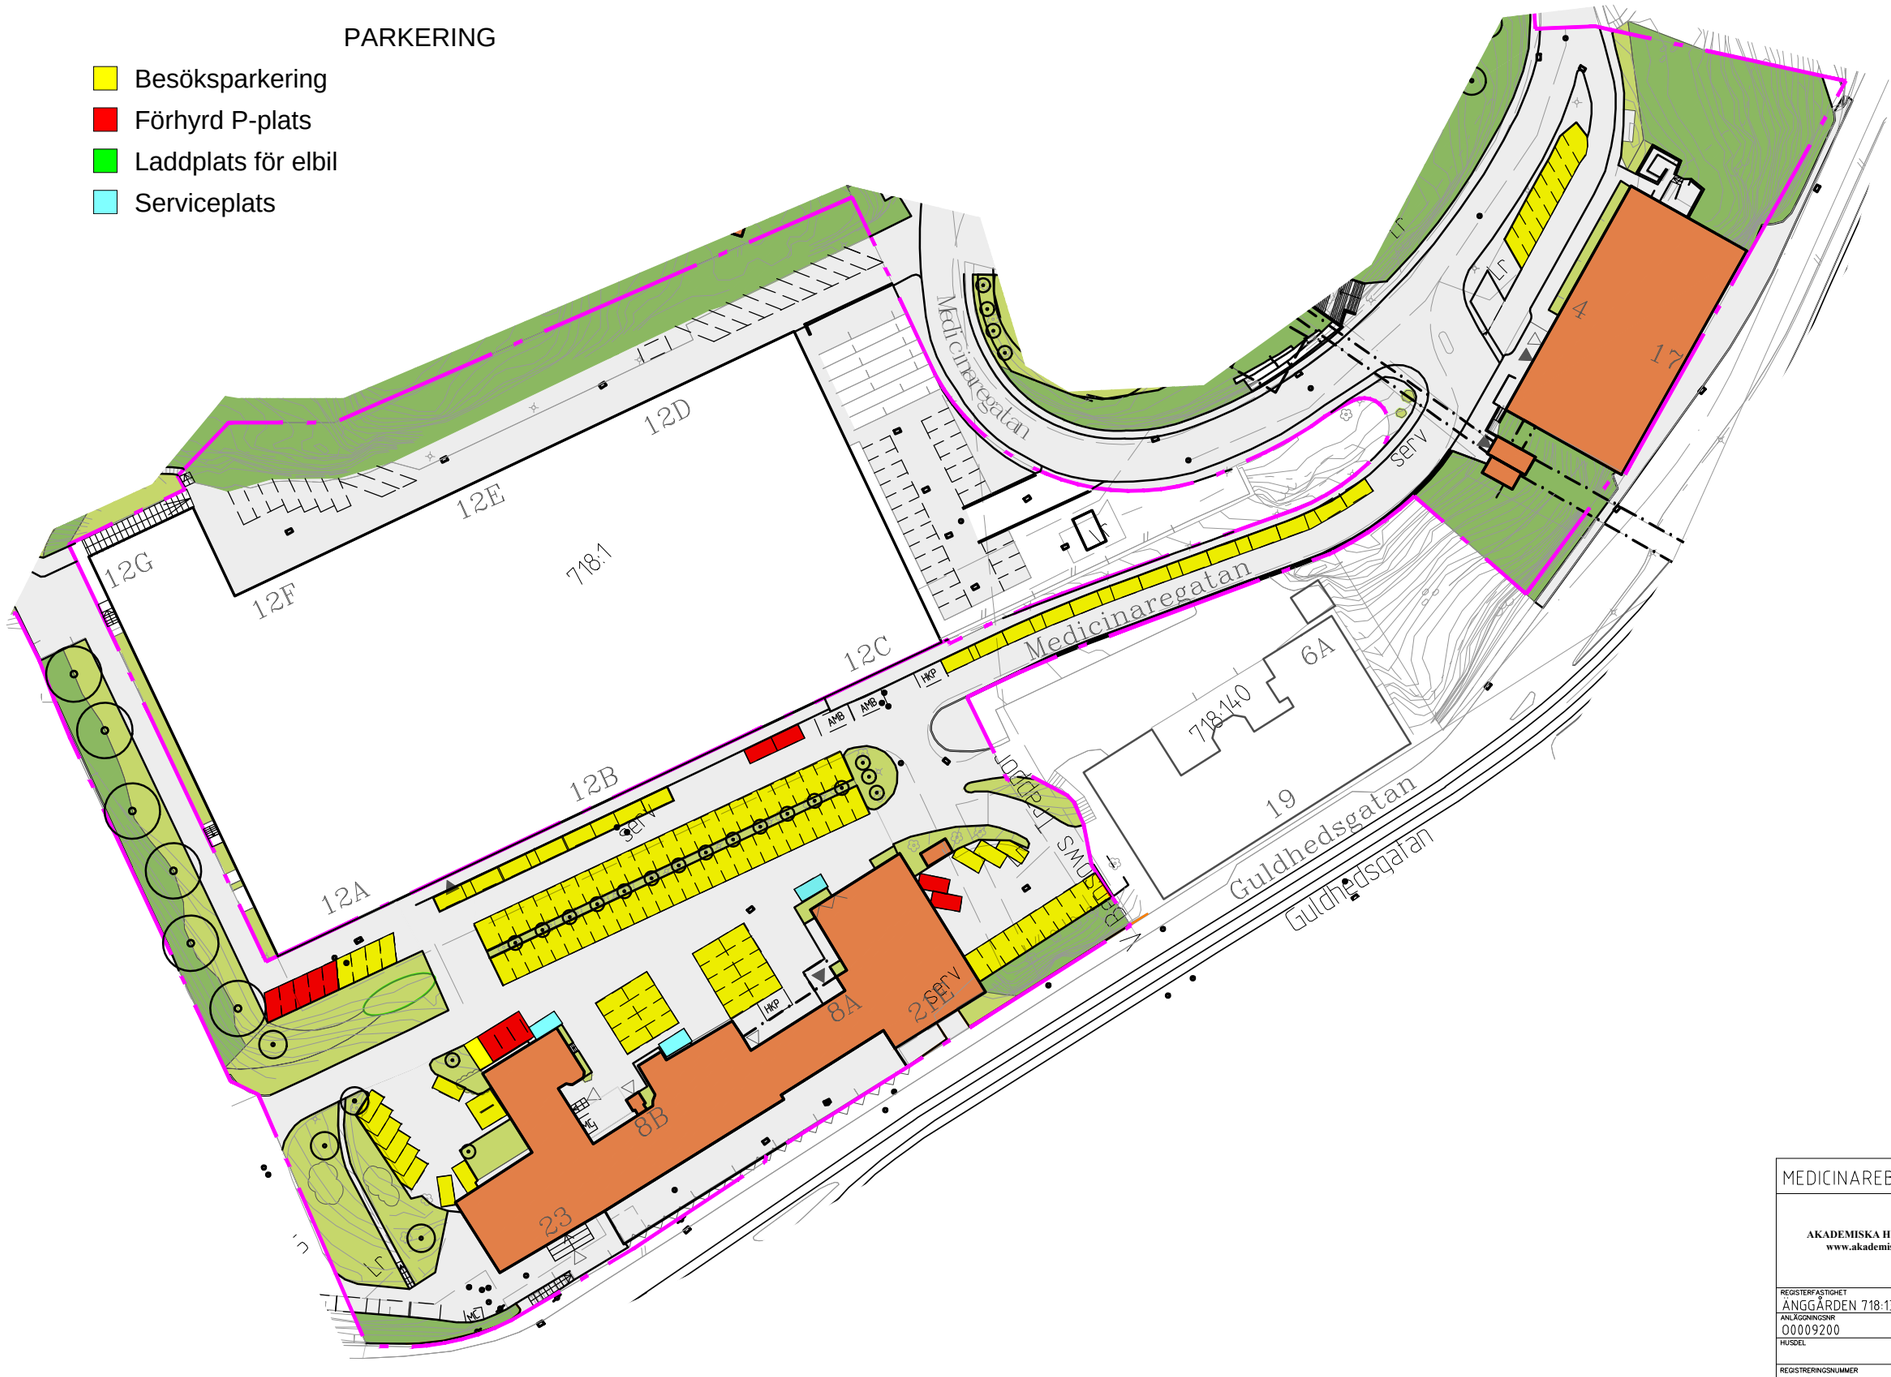

BET	ANT	ÄNDRINGEN AVSER	DATUM	SIGN

RELATIONSHANDLING

LOKALISERINGSFIGUR

AKADEMISKA HUS

MEDICINAREBERGET

AKADEMISKA HUS VÄST AB
www.akademiskahus.se

UPPDRAG NR	RITAD AV	HANDLÄGGARE
	A.H	A.H

ANSVARIG: P. NORDQVIST
KONSULT: LANDSKAPSGRUPPEN AB
DATUM: 2023-04-18 | REV./REL. DATUM:

REGISTERFASTIGHET: ÄNGGÅRDEN 718:138
ANLÄGGNINGSNR: 00009200
HUSDEL | PLANID | ANSV. PART: M

ÖVERSIKTSKARTA

REGISTRERINGSNUMMER

FORMAT	SKALA	NUMMER	BET
A1	1:1500	M-01-1-01 col	

REF: \MODELL\trafik_medicinareberget.dwg \MODELL\grundkarta_medicinareberget.dwg \MODELL\grundkarta2_medicinareberget.dwg \MODELL\husnamn_medicinareberget.dwg \MODELL\översikt_medicinareberget.dwg \MODELL\GALLANDE A\A-40-P-20000.dwg

LAGER: Landskapsgruppens egna lagerstruktur

P1.0 2023-6-7 16:5 C:\UNG280\GOTEBORG\ARKIV\00009200\M\RITDEF\M-01-1-01.COL.DWG KEVIN SMÅKØB ANDREASSON